

Province de NAMUR  
Commune de CERFONTAINE

AERODROME DE CERFONTAINE

AS BUILT DRAINAGE 2011 + 2013

Levé et dressé par le Géomètre-Expert Immobilier soussigné,  
légalement admis et assermenté par le Tribunal de  
Première Instance séant à CHARLEROI, le 19/05/2013

Jean-Luc HUBLET GEO 040823

Références : 900/AERODraincompletAS BUILT

BUREAU D'ETUDES ET D'EXPERTISES Jean-Luc HUBLET Géomètre-Expert Immobilier  
7, rue du Cougèreau 5630 CERFONTAINE Tél.: 071/64.47.88. Fax: 071/64.38.93.

- 2013

59.89 mètres

163.43 mètres

200.97 mètres

6.66 mètres

31.437.21 mètres
- drain diamètre 160

drain diamètre 125

drain diamètre 100

drain diamètre 80

drain diamètre 50
- 2011

636.55 mètres

758.12 mètres

8.502.18 mètres

18.250.52 mètres
- drain diamètre 125

drain diamètre 100

drain diamètre 80

drain diamètre 50
- raccord Y

9 pièces

- 2013

59.89

163.43

200.97

6.66



31.437.21
- drain diamètre 160

drain diamètre 125

drain diamètre 100

drain diamètre 80

drain diamètre 50
- base repère, construction

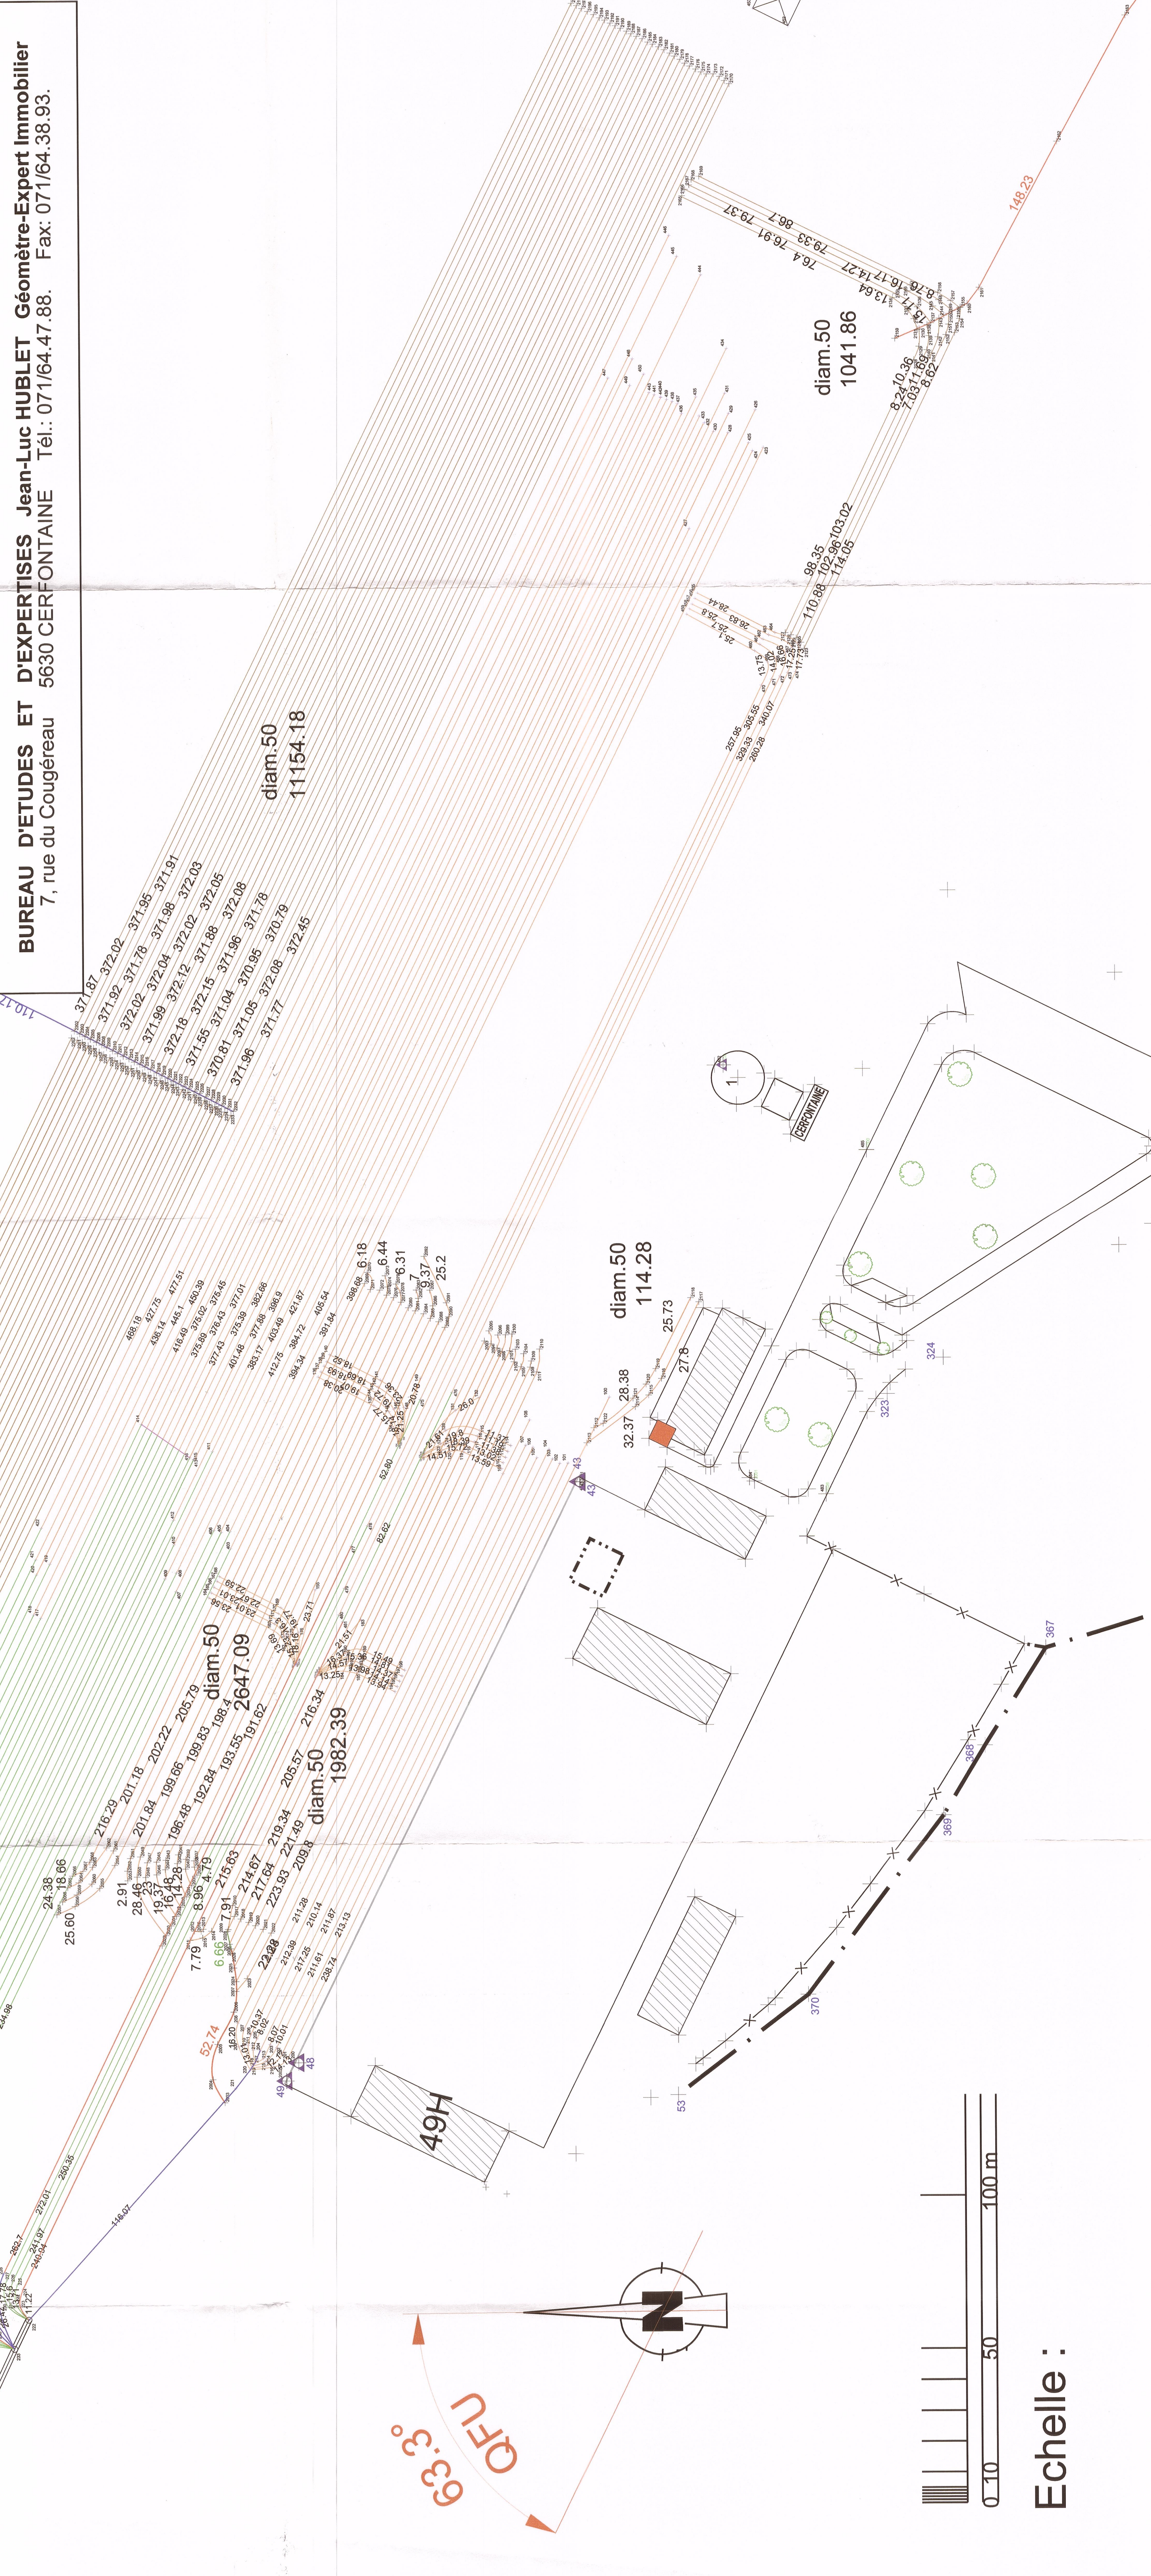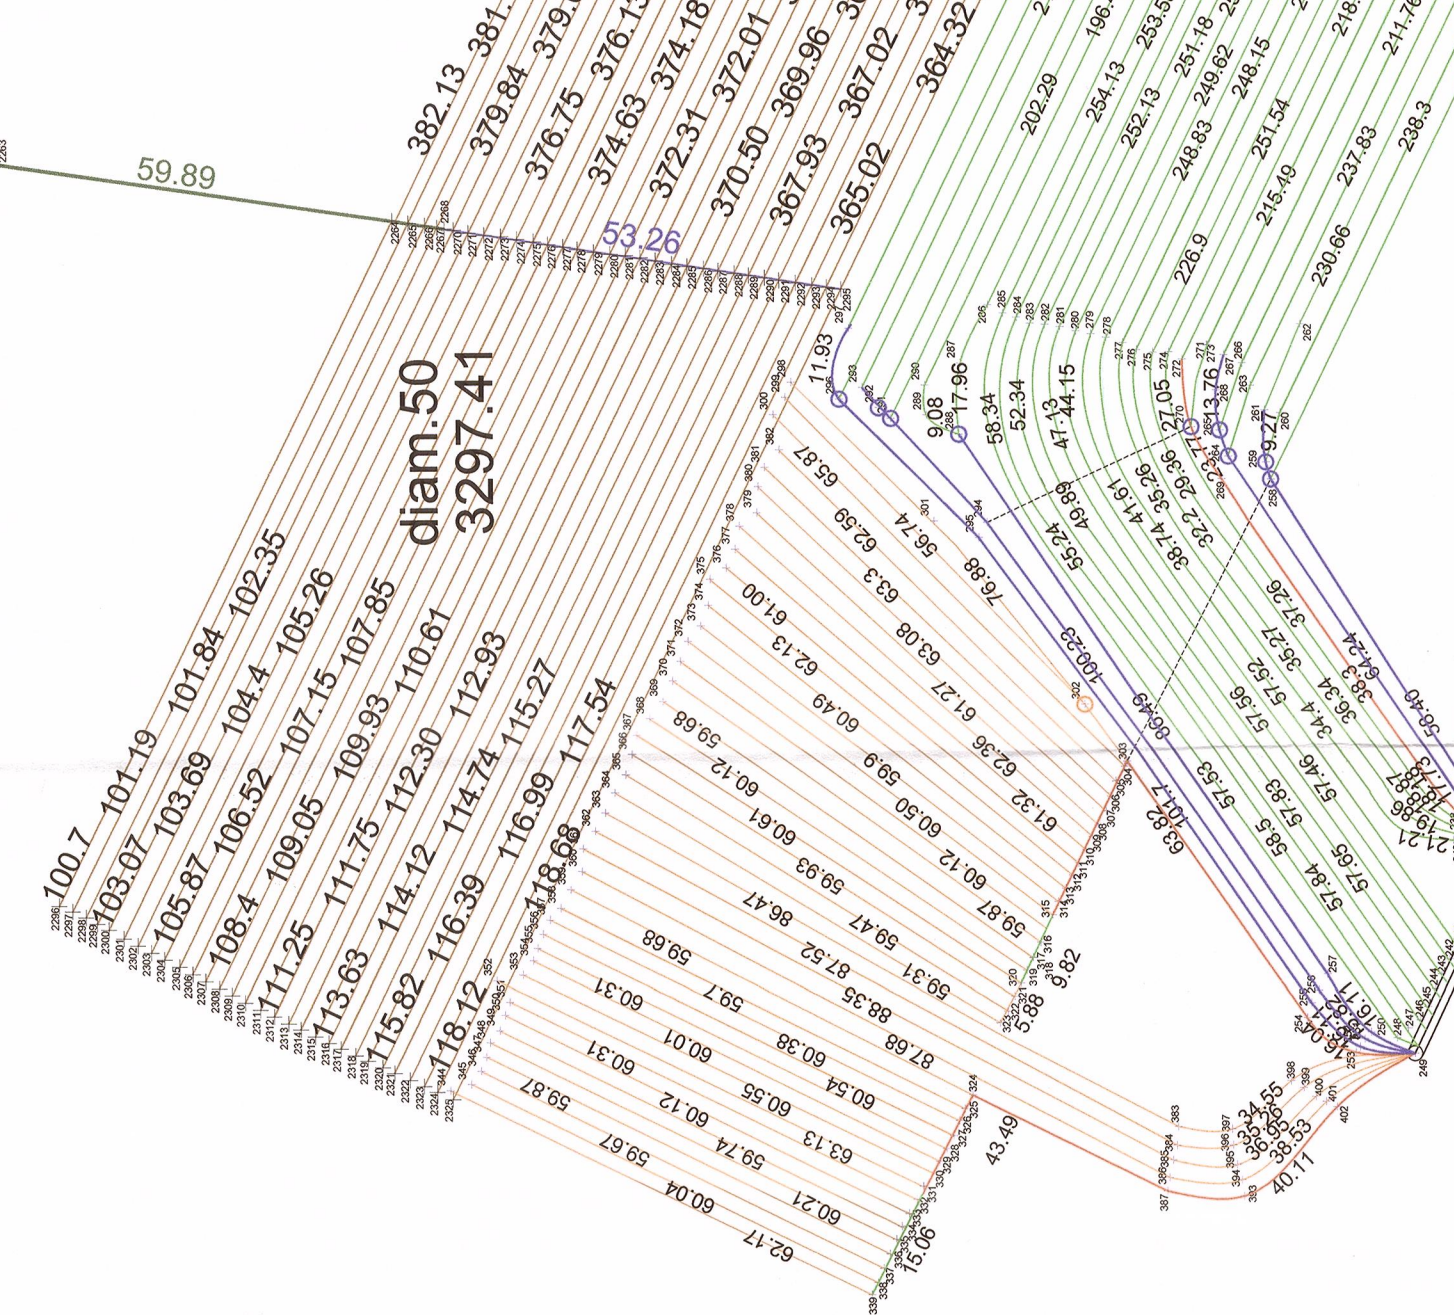

Echelle :